


Skala 1:1000

Województwo: śląskie
Powiat: wodzisławski
Jednostka ewidencyjna: 241504_1 Wodzisław Śląski
Obręb ewidencyjny: 0006, 0002, 0001 Radlin, Jedłownik, Wodzisław

Sekcja: 6.124.24.20.2, 6.124.24.15.4, 6.124.25.16.1, 6.124.25.11.3
Układ współ.: PL-2000, układ odniesienia PL-ETRF2000

MAPA ZASADNICZA

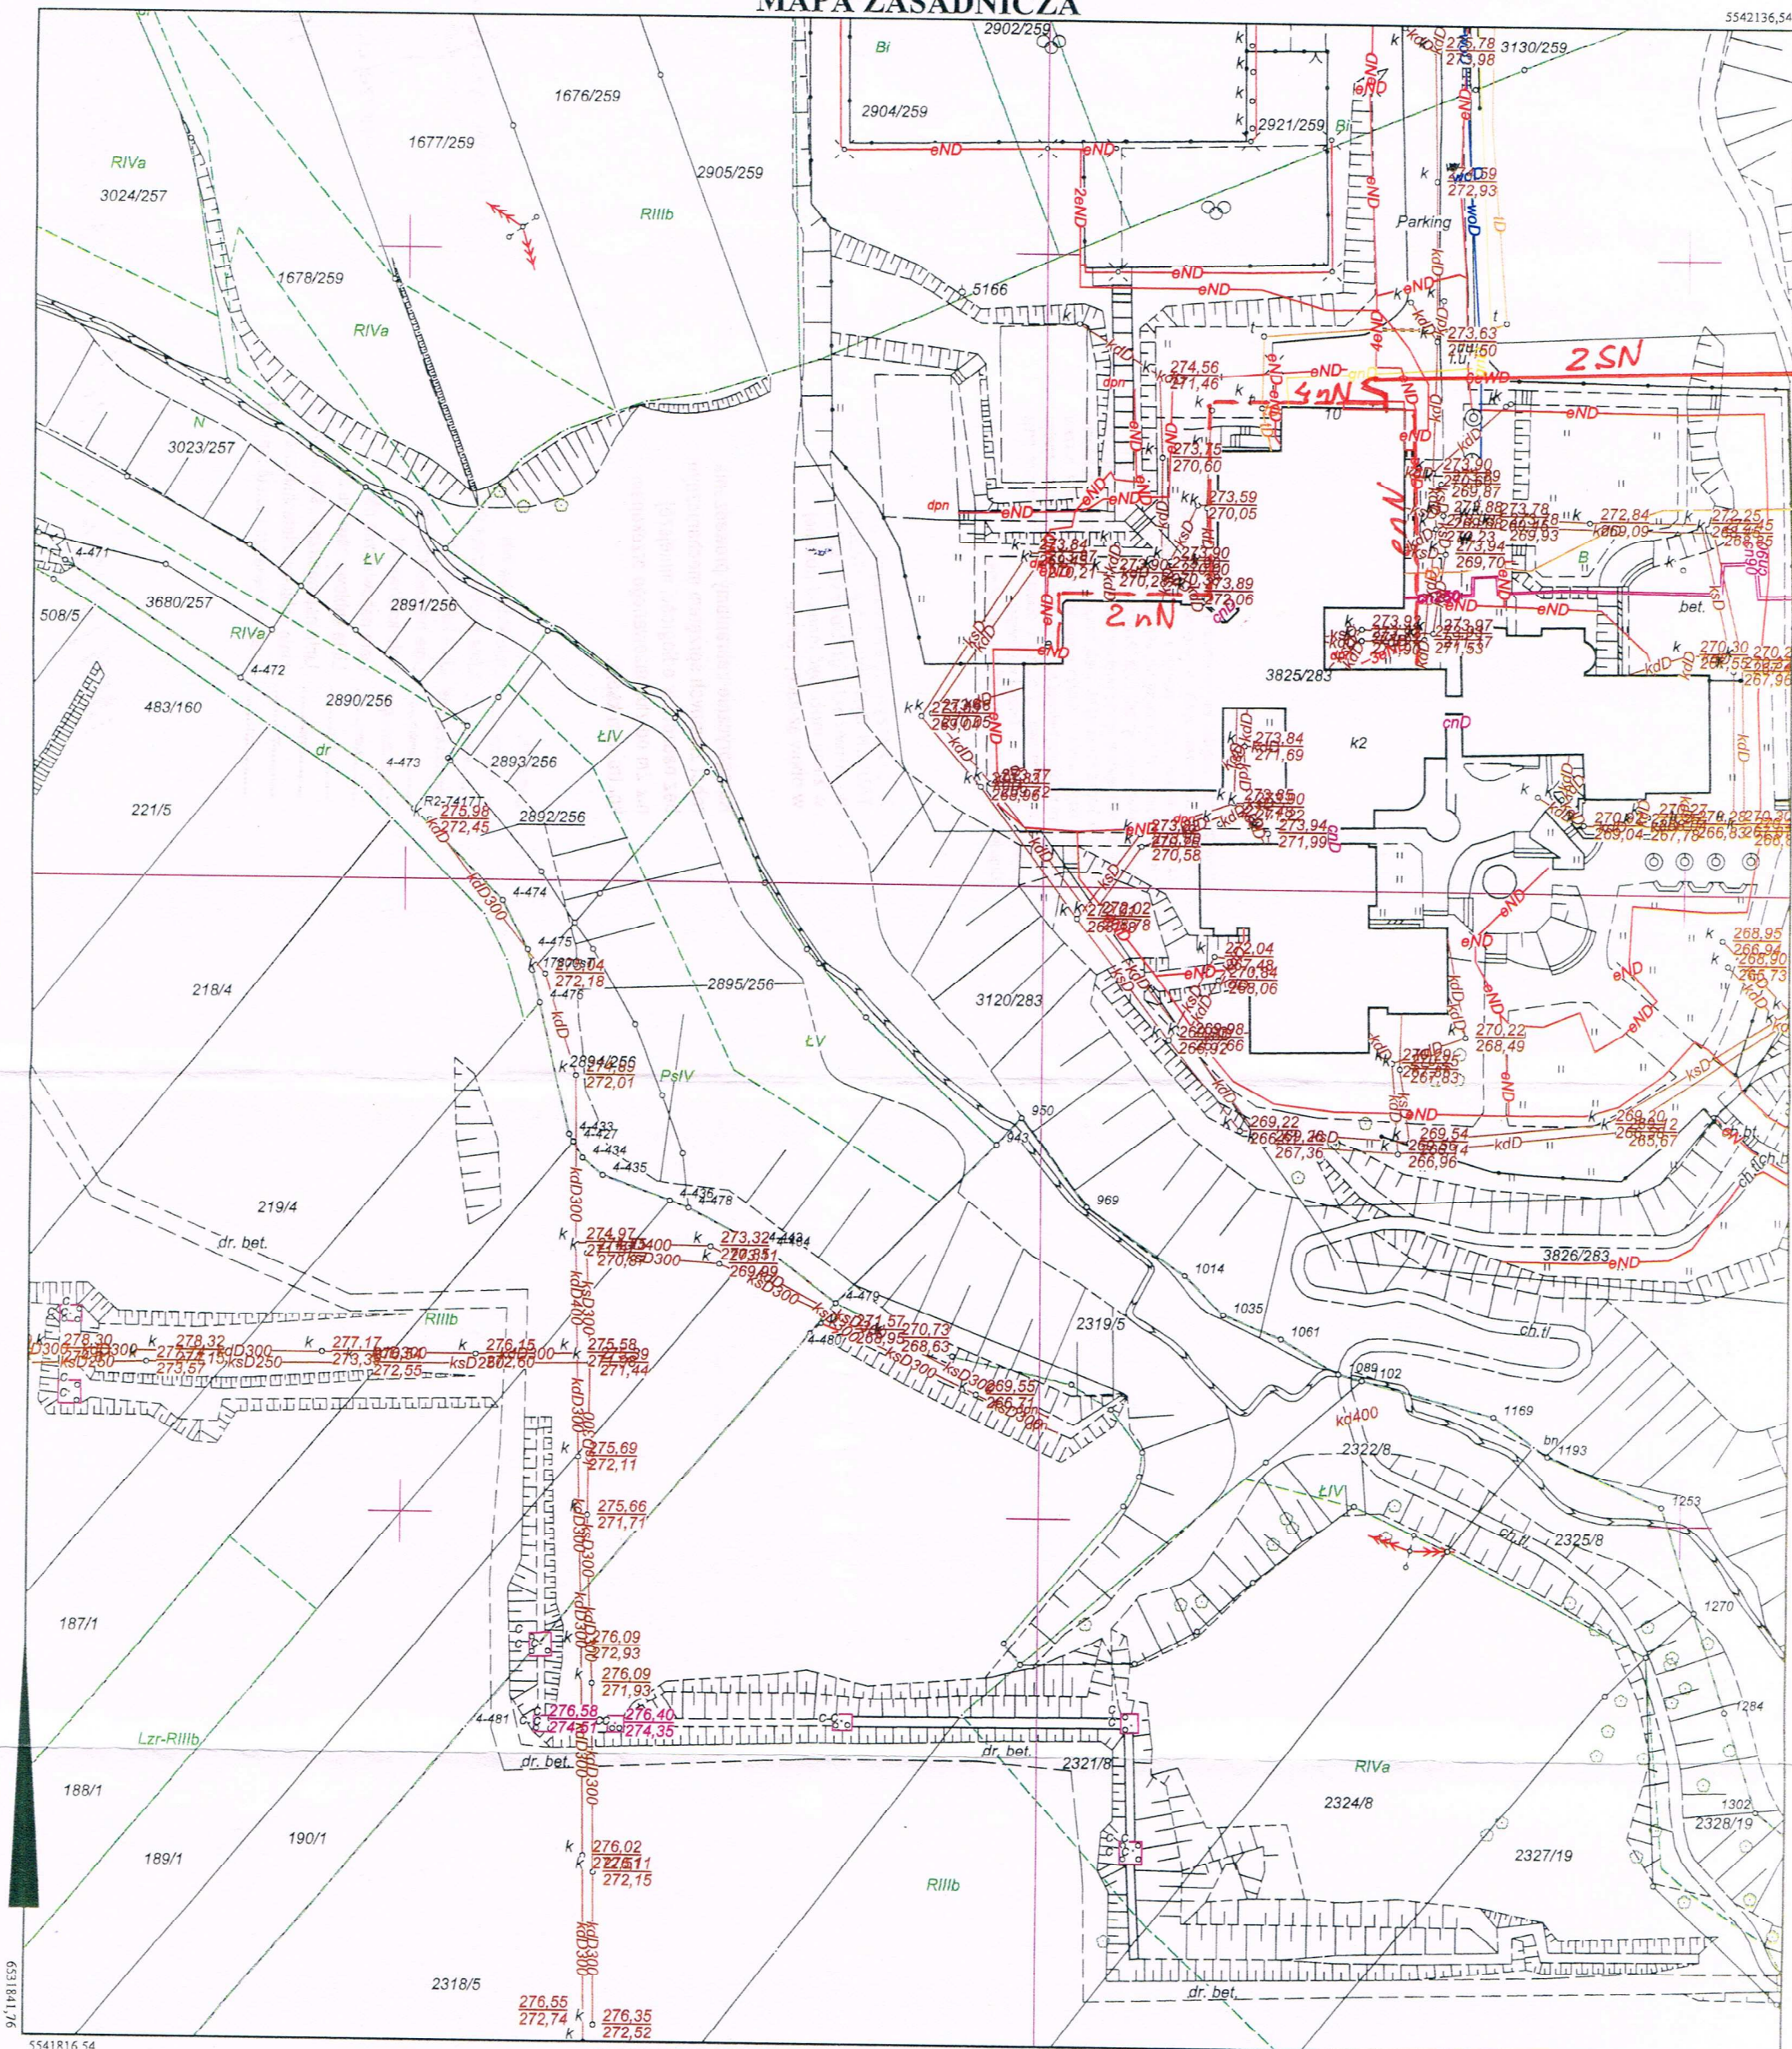

Licencja nr Wb. 6642.1.3091.2015

"GEODETA"
Janusz Wawrzyszyn
ul. Radlińskie Chałupki 153
44-300 WODZISŁAW ŚL.
NIP 647-183-14-36
tel. 4556141, tel. kom. 9605261113
GEODETA UPRAWNIONY
[Signature]
mgr inż. Janusz Wawrzyszyn
upr. zawodowe nr 17065

Poświadcza się zgodność niniejszej kopii z treścią materiału państwowego zasobu geodezyjnego i kartograficznego	
Organ prowadzący państwowy zasób geodezyjny i kartograficzny	Starosta Wodzisławski
Nazwa materiału zasobu	m. zasadnicze
Identyfikator ewidencyjny materiału zasobu	P.2415.2014.2
Data wykonania kopii	2015-11-18
Imię, nazwisko i podpis osoby reprezentującej organ	z upr. STAROSTY <i>[Signature]</i> mgr inż. Monika Majorowska POMOC ADMINISTRACYJNA

Sporządził: Monika Majorowska, dnia: 18-11-2015 r.

tel. 4556141, tel. kom. 06052611

3682/253

Bp
3684/253

GEODETA UPRAWNIONY

mgr inż. Janusz Wawrzyczyn
upr. zawodowe nr 1706F

2232/253

1563/253

RIVa

$$\begin{array}{r} 3067/253 \\ \times 3068/253 \end{array}$$

3119/283

3099/283

3129/259

3130/259

3120/283

Parking

3825/283

 $2.5N$

10

 k_2

26671 KODY MAPY ZASADNICZEJ

Skala 1: 500

Sekcja ~~0.124.25.11.3.3~~
~~0.121.25.11.3.3~~

124. 3092

Prowadząca nie posiadała		14.02.2014
państwowego zasobu geodezyjnego i kartograficznego		
Organ prowadzący państwowy zasób geodezyjny i kartograficzny	Starosta Wodzisławski	

Nazwa materiału zasobu 14.205 adum

Identyfikator ewidencyjny materiału zaszyty:	P.2415. 20/4.1
---	----------------

Data wykonania kcc: 2015-11-18

Imię i nazwisko i podpis osoby

53.63 reprezentującej organ gr. inż. Monika Majorowska
POMOC ADMINISTRACYJNY

e